
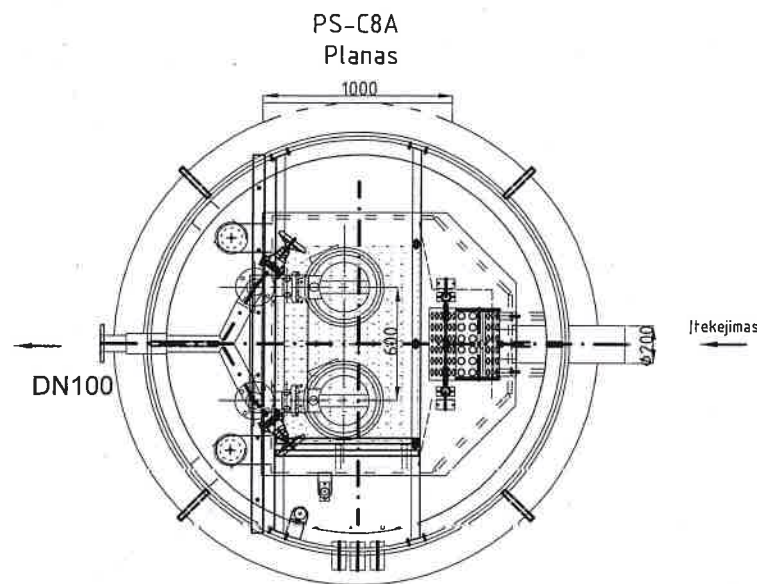


Nuotekų siurblinės ir tinklų schemas

Priedėlis Nr. 2

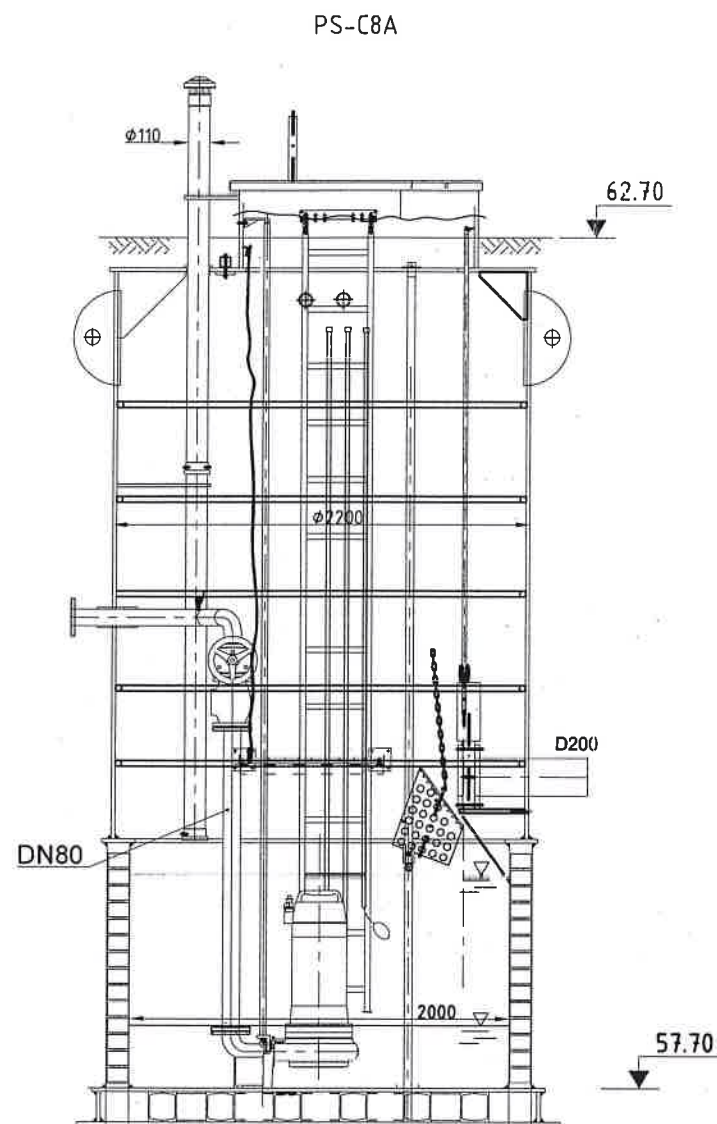


Nuotekų siurblinės komplektacija					
Eil. Nr.	Pavadinimas ir techninės charakteristikos	Žymuo (tipas, markė arba techn. spec. žymuo)	Mato vnt.	Kiekis	Papildomi duomenys
1	Visiškai sukomplektuota nuotekų siurblinė				
1.1	Siurblinės korpusas iš PE, D=2000mm		vnt	1	
1.2	Panardinami stacionarus pastatymo nuotekų siurbčiai Q=30,2m³/h, H=23,3m.v.st. (komplekte alkūnė su tvirtinimo padu, kreipiamieji vamzdžiai, jungiamasis laikiklis, siurblio nuleidimo grandinė, kabelis 15m).		kompl	2	
1.3	Skendžių aptarnavimo aikštelė	AISI304	vnt	1	
1.4	Plastikiniai vėdinimo vamzdžiai d110		vnt	2	
1.5	Lipynė (iki siurblinės dugno)	AISI304	vnt	1	
1.6	Siurblinės dangtis		vnt	1	
1.7	Nerūdijančio plieno vamzdžiai d88,9x3,2 su fasoninėmis ir tvirtinimo dalimis	AISI304	m	8	
1.8	Kalusa ketaus rankinė flanšinė sklendė DN80 PN10		vnt	2	
1.9	Kalusa ketaus flanšinis rutulinis atbulinis vožtuvas DN80, PN10		vnt	2	
1.10	Manometras nuotekoms d100, pajungiamas 1/2", tikslumo klasė 1,6; p=0-4 bar		vnt	1	
1.11	Manometro ventilis 1/2"		vnt	1	
1.12	Nešmenų sulaikymo krepšys su kraipiamosiomis ir iškėlimo grandine	AISI304	vnt	1	
1.13	Peilinė sklendė su valdymo vėlu DN200		vnt	1	

TAIP PASTATYTA

Statybos vadovas
Algirdas Jazvininkas

0	2008.11.28	IŠPILDOMIEJI BRĖŽINIAI/AS BUILT
LAIDA/REV DATA/DATE KEITIMŲ PAVADINIMAS (PRIEŽASTIS) / DESCRIPTION		
		KOMPLEKSAS / PROJECT
ATESTATO NR.0929		ATESTATO NR.1289
KAUNO VANDENS TIEKIMO IR NUOTEKŲ TINKLŲ IŠPLĖTĪMAS 2 DALIS (II BIRUTĖS GYV.KV., JULIJANAVA)		OBJEKTAS / OBJECT
POŽEMINĖ NUOTEKŲ SIURBLINĖ PS-C08A IR NUOTEKŲ TINKLŲ MIRTŲ, AKACIJŲ G. ATKARPOSE KAUNE, STATYDA		PAVADINIMAS / DESCRIPTION
POŽEMINĖ BUITINIŲ NUOTEKŲ SIURBLINĖ PS-C8A		LAIDA
UŽSAKOVAS / CLIENT UAB "KAUNO VANDENYS" SUTARTIES Nr.:5-169 2006.03.31		INDEKSAS / DRAWING NUMBER
60402-13-TCH-13-001		LAPAS LAPŲ
1		1

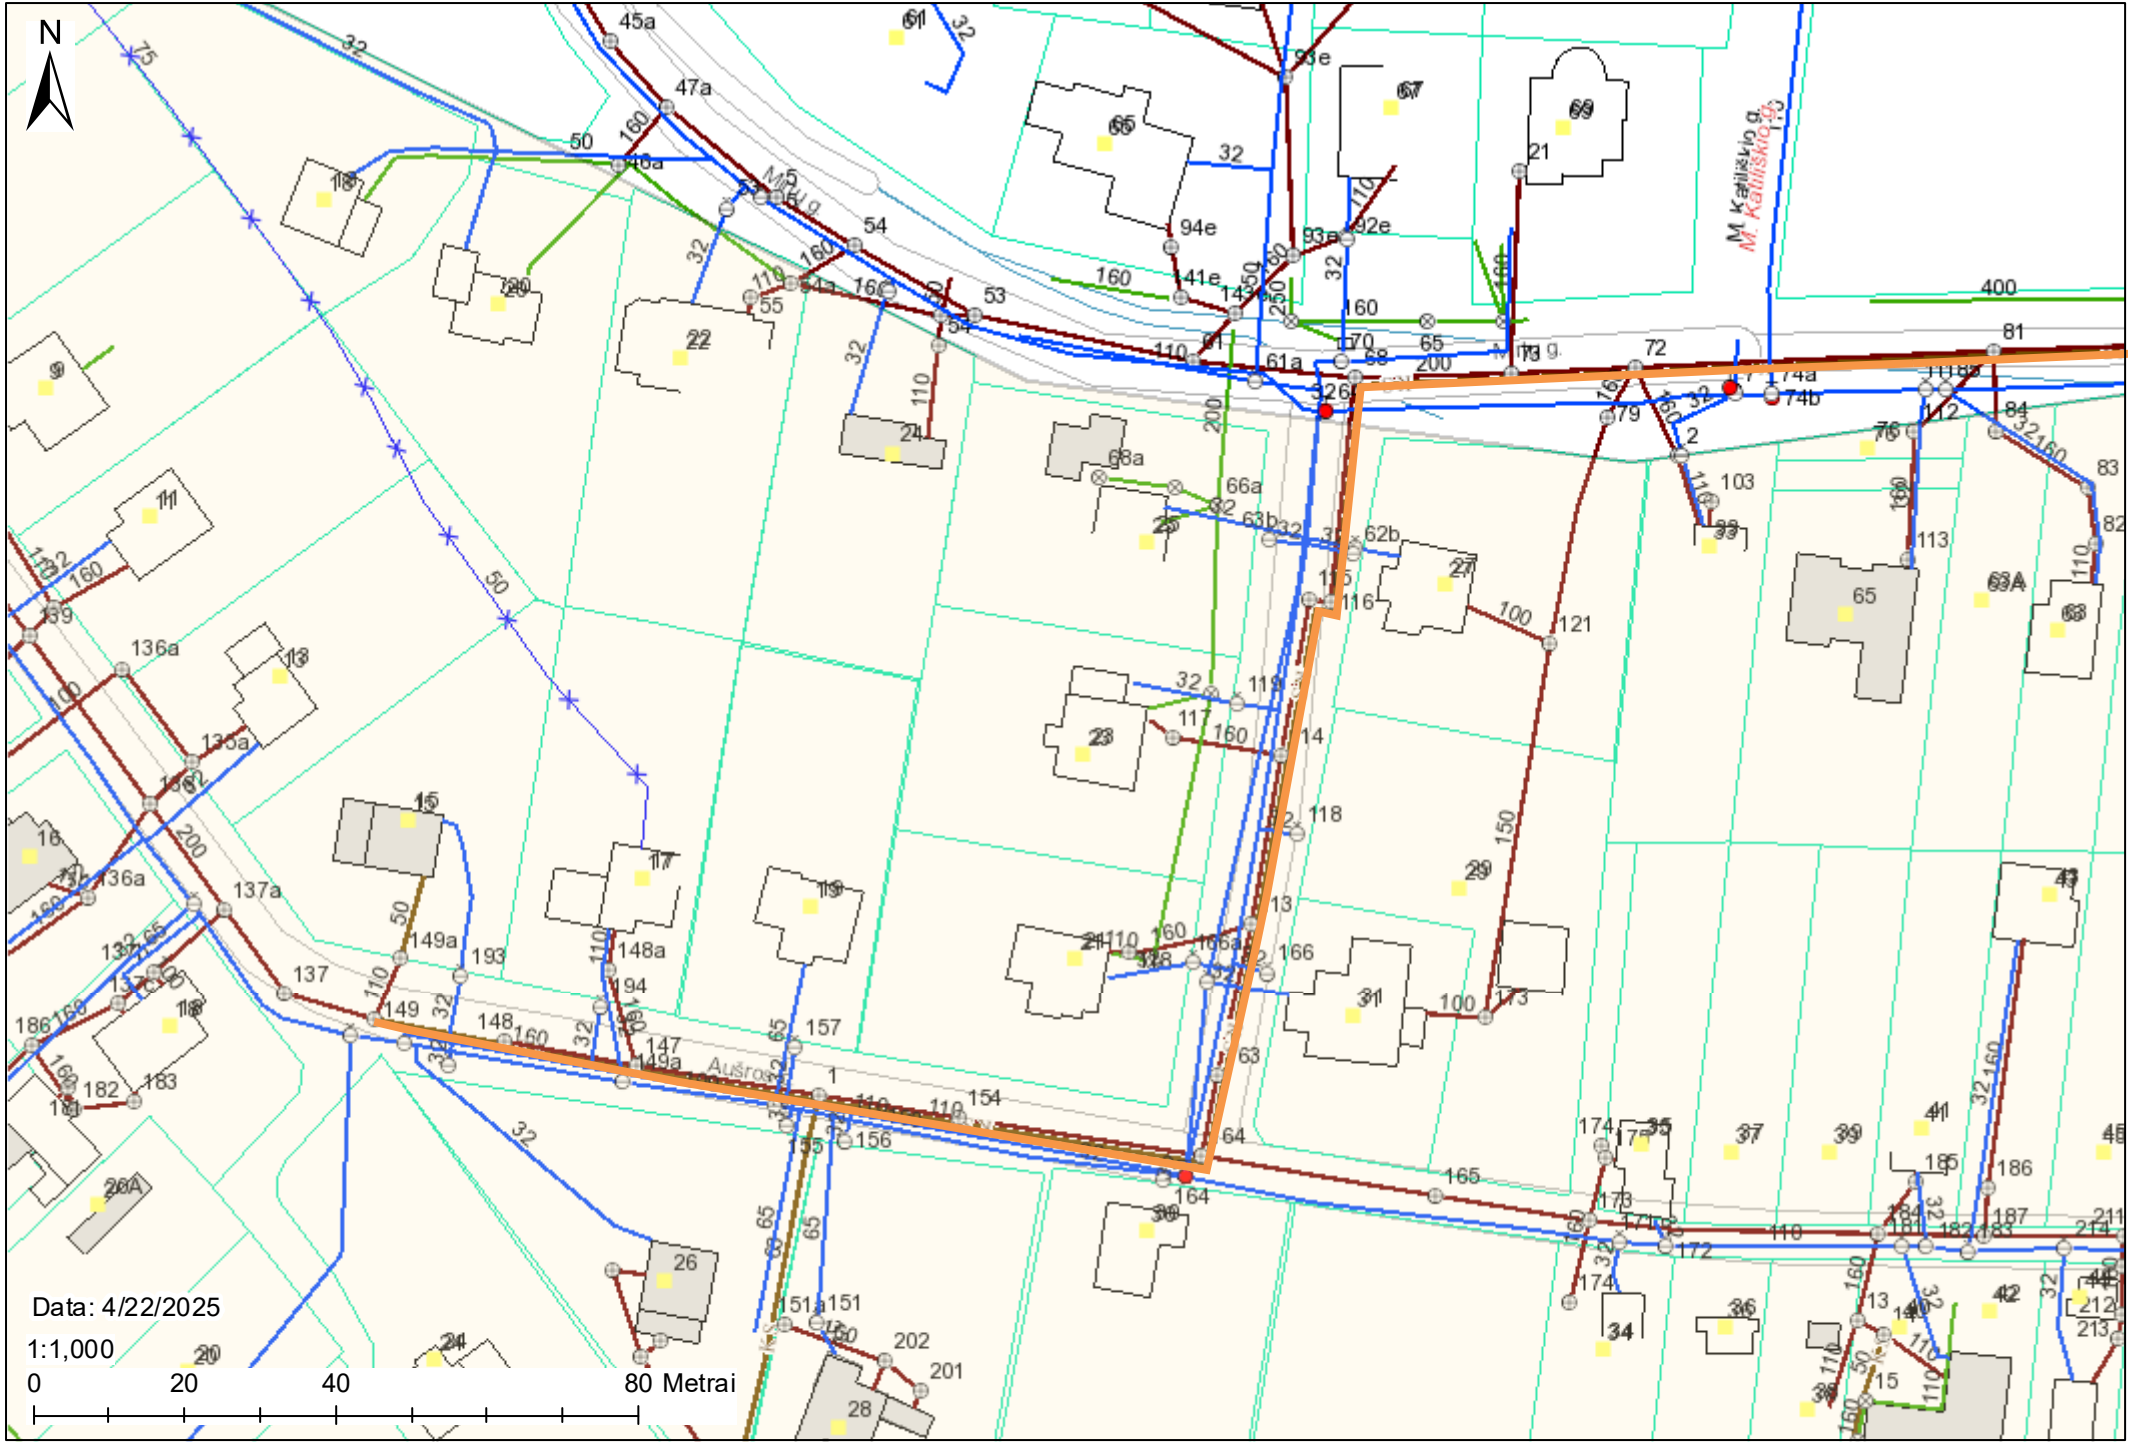

Data: 4/22/2025

1:1,000

0 20 40 80 Metrai