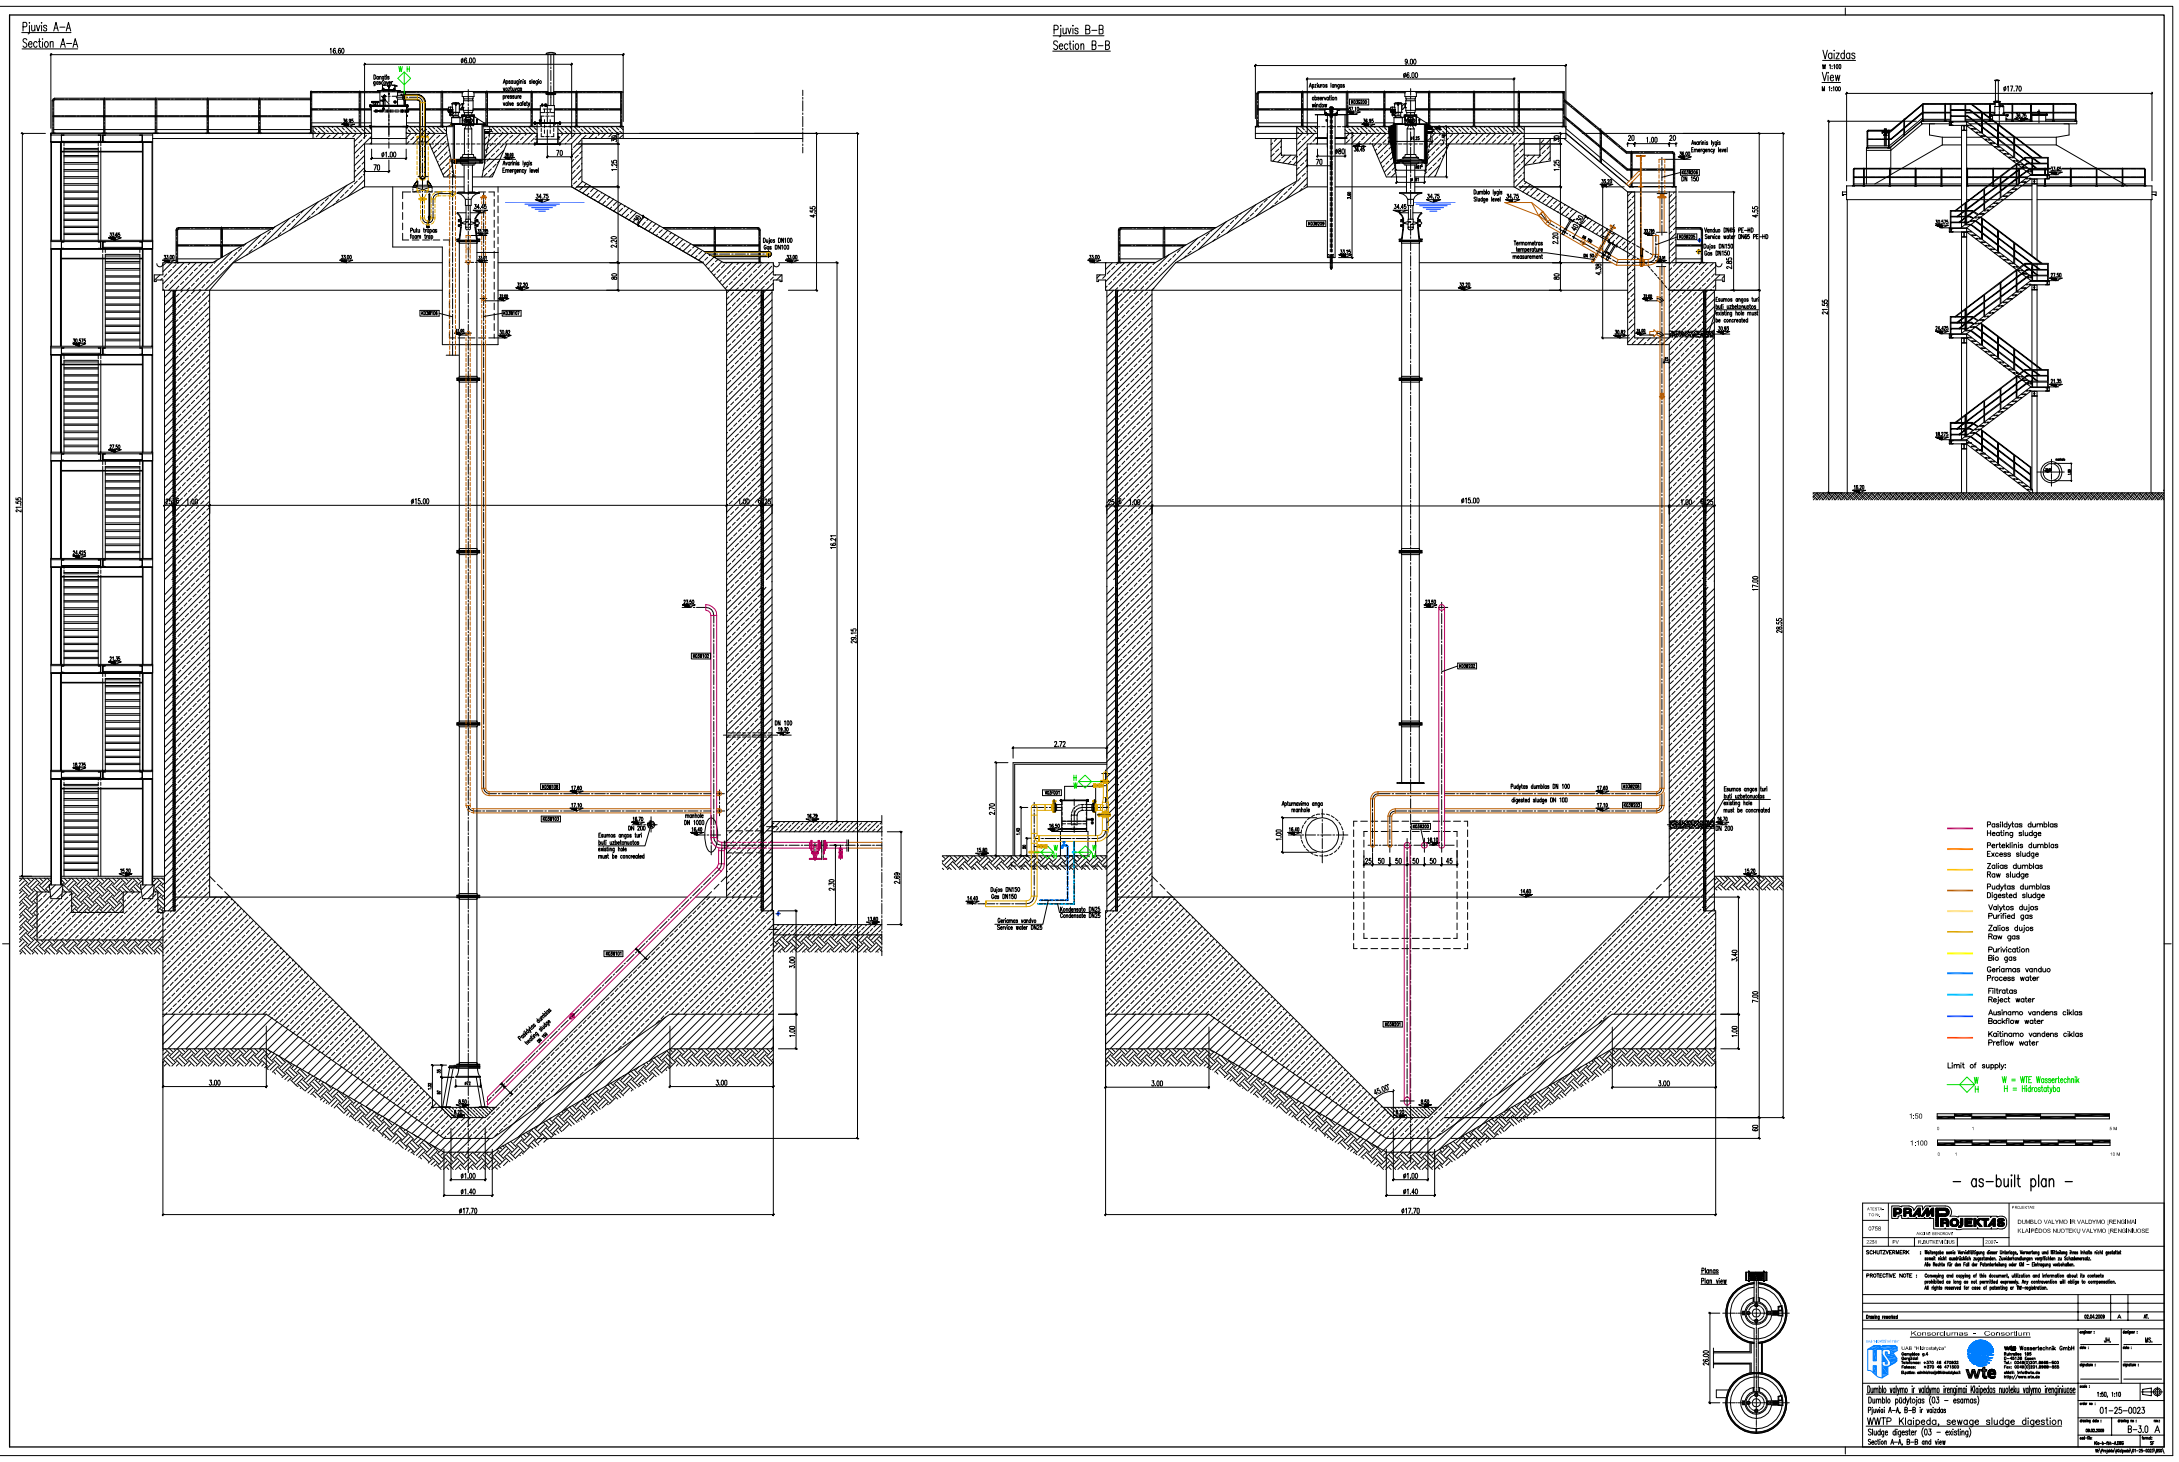
Pjuvis A–A
Section A–A
Pjuvis B–B
Section B–B
Vaizdas
View
Pasilidytas dumblas
Heating sludge
Perteklinis dumblas
Excess sludge
Žalias dumblas
Raw sludge
Pūdytas dumblas
Digested sludge
Valytas dujos
Purified gas
Žalias dujos
Raw gas
Purivication
Bio gas
Geriamas vanduo
Process water
Filtratas
Reject water
Atsiplovimo vandens cikias
Backflow water
Kaitinamo vandens cikias
Preflow water
Limit of supply:
W = WTE Wasseritechnik
H = Hidrostatyba
1:50
1:100
– as-built plan –
Planas
Plan view
PRAMO PROJEKTAS
DUMBLO VALYMO IR VALDYMO ĮRENGINIAI
KLAIPĖDOS NUOTEKŲ VALYMO ĮRENGINIUOSE
Konsordiumas - Consortium
UAB "Hidrostatyba"
WTE Wasserteichnik GmbH
Dumblo valymo ir valdymo įrenginiai Klaipėdos nuotekų valymo įrenginiuose
Dumblo pūdytojas (03 – esamas)
Pjuvis A-A, B-B ir vaizdas
WWTP Klaipeda, sewage sludge digestion
Sludge digester (03 – existing)
Section A-A, B-B and view
1:50, 1:10
01-25-0023
B-3.0 A